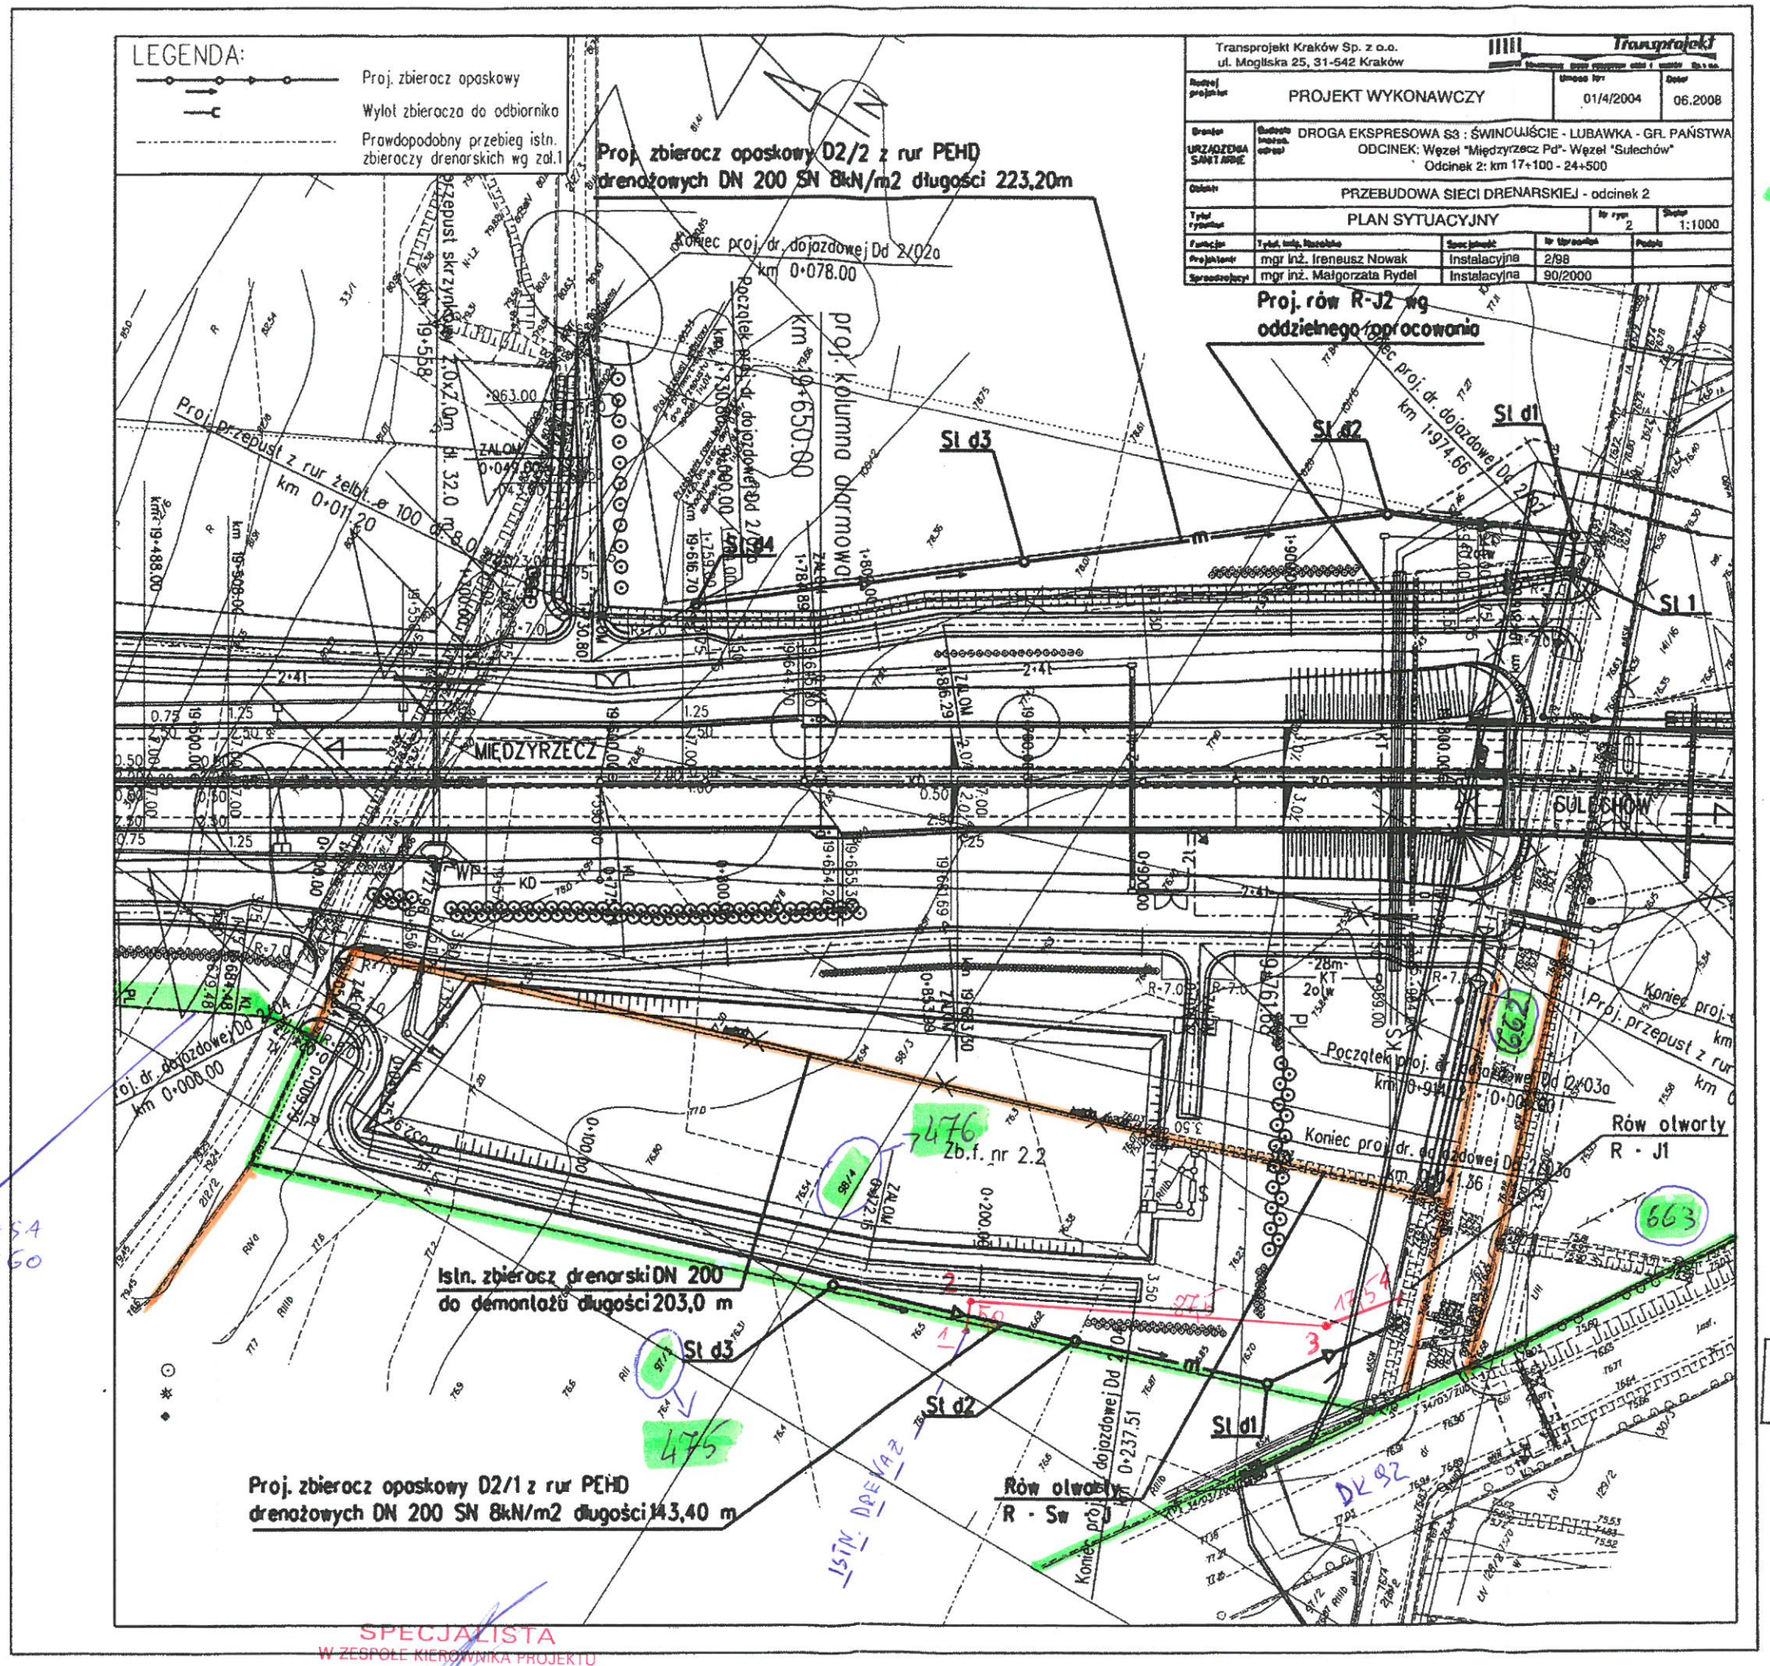

GRANICA PASA DROGOWEGO

GRANICA PASA DROGOWEGO

DOKUMENTACJA POWYKONAWCZA

SPECJALISTA
W ZESPOLE KIEROWNIKA PROJEKTU
mgr inż. Krzysztof Młynarczak

Przemysław Stefański
Kierownik Robót Sanitarnych